ШИФР АСП.0115.2015.К-КЖ1-3.И.
Колонны К47…К48

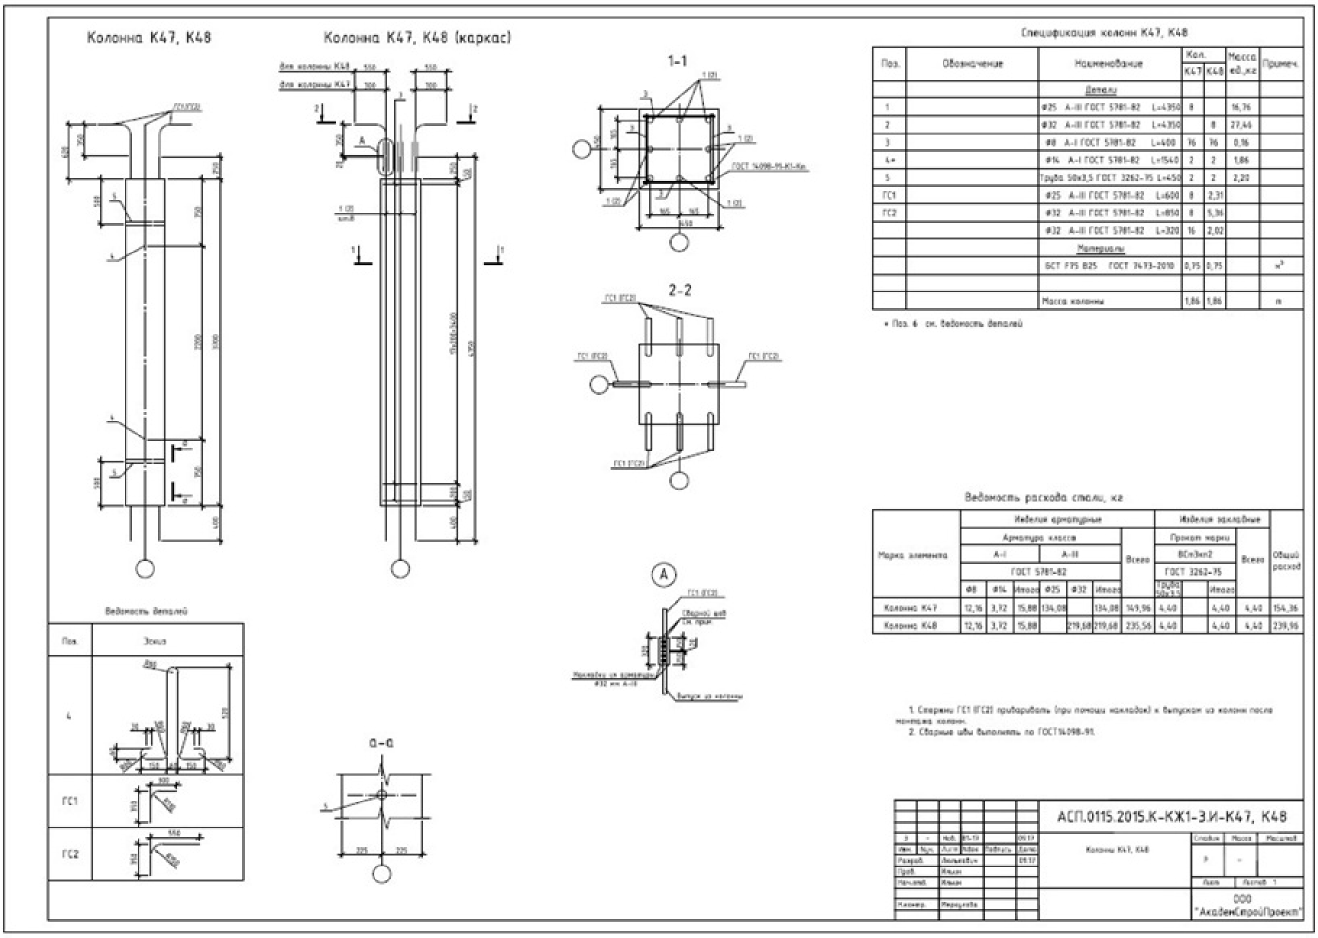

Спецификация колонн К47, К48

Поз.	Обозначение	Наименование	Кол. К47	Кол. К48	Масса ед.,кг	Примеч.
		Детали				
1		Ф25 А-III ГОСТ 5781-82 L=4350	8		16,76	
2		Ф32 А-III ГОСТ 5781-82 L=4350		8	27,46	
3		Ф8 А-I ГОСТ 5781-82 L=400	16	16	0,16	
4*		Ф14 А-I ГОСТ 5781-82 L=1540	2	2	1,86	
5		Труба 50х3,5 ГОСТ 3262-75 L=450	2	2	2,20	
ГС1		Ф25 А-III ГОСТ 5781-82 L=600	8	2,31		
ГС2		Ф32 А-III ГОСТ 5781-82 L=850	8	5,36		
		Ф32 А-III ГОСТ 5781-82 L=320	16	2,02		
		Материалы				
		БСТ F75 B25 ГОСТ 7473-2010	0,75	0,75		м³
		Масса колонны	1,86	1,86		т

* Поз. 4 см. ведомость деталей

Ведомость расхода стали, кг

Марка элемента	Изделия арматурные							Изделия закладные				Общий расход
	Арматура классов						Всего	Прокат марки			Всего	
	А-I			А-III				ВСт3кп2				
	ГОСТ 5781-82							ГОСТ 3262-75				
	Ф8	Ф14	Итого	Ф25	Ф32	Итого		Труба 50х3,5		Итого		
Колонна К47	12,16	3,72	15,88	134,08		134,08	149,96	4,40		4,40	4,40	154,36
Колонна К48	12,16	3,72	15,88		219,68	219,68	235,56	4,40		4,40	4,40	239,96

1. Стержни ГС1 (ГС2) приваривать (при помощи накладок) к выпускам из колонн после монтажа колонн.
2. Сварные швы выполнять по ГОСТ14098-91.

3	-	Нов.	89-19		09.17	АСП.0115.2015.К-КЖ1-3.И-К47, К48
Изм.	Кол.уч.	Лист	№док.	Подпись	Дата	Колонны К47, К48
Разраб.		[illegible]			09.17	Стадия: Р; Масса: -; Масштаб
Пров.		Ильин				Лист; Листов 1
Нач.отд.		Ильин				ООО "АкадемСтройПроект"
Н.контр.		[illegible]				

Схема расположения колонн на отм. -9,800

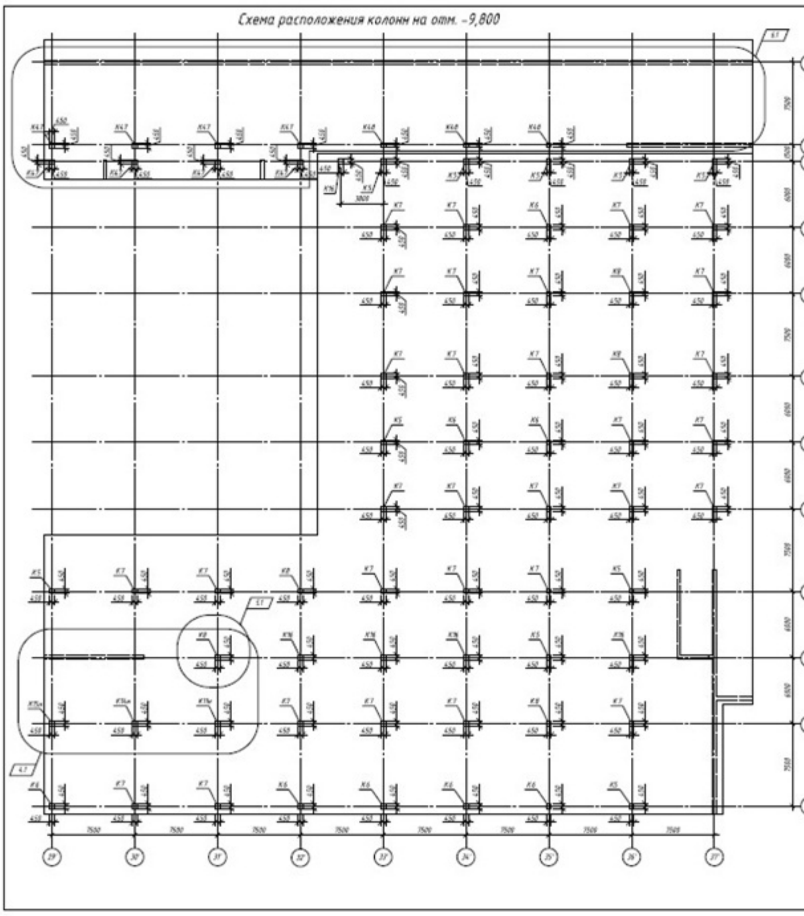

Спецификация к схеме расположения колонн в осях 29'-37'/Е'-У'

Поз.	Обозначение	Наименование	Кол.	Масса ед., кг	Примеч.
К5	АСП.0115.2015-КЖ1-3.И-К5...К10, К16	Колонна К5	13		
К6		Колонна К6	8		
К7		Колонна К7	39		
К8		Колонна К8	8		
~~К9~~		~~Колонна К9~~	~~6~~		
К10		Колонна К10	3		
К11н	АСП.0115.2015.К-КЖ1-3.И-К11н,К14н,К15н	Колонна К11н	1		
~~К12~~	~~АСП.0115.2015-КЖ1-3.И-К12, К13~~	~~Колонна К12~~	~~1~~		
~~К13~~		~~Колонна К13~~	~~1~~		
К14н	АСП.0115.2015.К-КЖ1-3.И-К11н,К14н,К15н	Колонна К14н	1		
К15н		Колонна К15н	1		
К16	АСП.0115.2015-КЖ1-3.И-К5...К10, К16	Колонна К16	7		
К47	АСП.0115.2015.К-КЖ1-3.И-К47, К48	Колонна К47	8		
К48	АСП.0115.2015.К-КЖ1-3.И-К47, К48	Колонна К48	3		

Схема расположения колонн на отм. -6,680

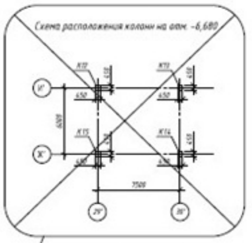

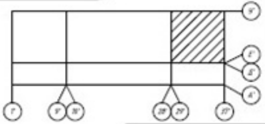

Изм.	Кол.уч.	Лист	№ док.	Подп.	Дата
6	1	-	83-17		09.17
5	1	-	159-16		09.16
4	1	-	154-16		09.16
3	-	Нов.	166-15		09.15

Разработал	Лебяжьев		09.15
Проверил	Дедюхов		09.15
Инв. №			

РП-108-2013-КЖ1-4

г.Челябинск, Центральный район
Жилой комплекс "Западный луч" по ул. Труда

Разработал	Голубев		07.13
Проверил	Окруженко		07.13
Н.контр.	Колесов		07.13

Автостоянка легковых автомобилей с подземным этажом (стр.№19)

Стадия	Лист	Листов
Р	27	

Схема расположения колонн
в осях "29'-37'/Е'-У'"
на отм. -9,800, -6,680

ООО НИК "РегионПроект"

Копировал

А2